GÉOMÈTRE - EXPERT
GARANT D'UN CADRE DE VIE DURABLE

Hugues CESBRON
GEOMETRE EXPERT D.P.L.G
26, Place A. KASTLER
Parc Tertiaire 4 - Pôle Activ' Océan
85300 CHALLANS
Tel : 02.51.93.41.79
Fax : 02.51.55.04.33
email : accueil@cesbrongeometre.fr

Hugues ESBRON
Géomètre Expert DPLG
N° 5043
CHALLANS-BOAS-VOIR
SORMAITER-LE-PYON

DÉPARTEMENT DE LA VENDÉE
COMMUNE DE SAINT JEAN DE MONTS

Lotissement : " LES PIVES "

Route de la Caillauderie
Cadastre : CR n° 81

MAITRE D'OUVRAGE :	ARCHITECTE :
SIPO PHILAM 6, Rue le Corbusier **85180 LES SABLES D'OLONNE** 02 51 21 09 83 accueil@sipophilam.fr	**ESSENTIEL Architectes** 27, Rue Pierre-Gilles de Gennes **85300 CHALLANS** 02 51 93 08 42 administration@essentiel-archi.fr
MAITRISE D'OEUVRE :	**BE EVIRONNEMENT :**
CESBRON GEOMETRE 26 Place Alfred Kastler 85300 Challans 02 51 93 41 79 lotissement@cesbrongeometre.fr	

PA 4	ECHELLE : 1/250	Référence: 23315 RA

PLAN DE COMPOSITION
Modificatif n°1

Indice	Date	Modifications / Observations
A	18/12/2024	Dépôt du dossier de Permis d'Aménager Modificatif
B	03/01/2025	Pièce pour substitution (poteau incendie entrée lotissement)
C	07/02/2025	Pièce pour substitution : Position poteau incendie Mise à jour cote fil d'eau du réseau Eaux Usées suivant plan de récolement de Août 2024 effectué par STRAPO

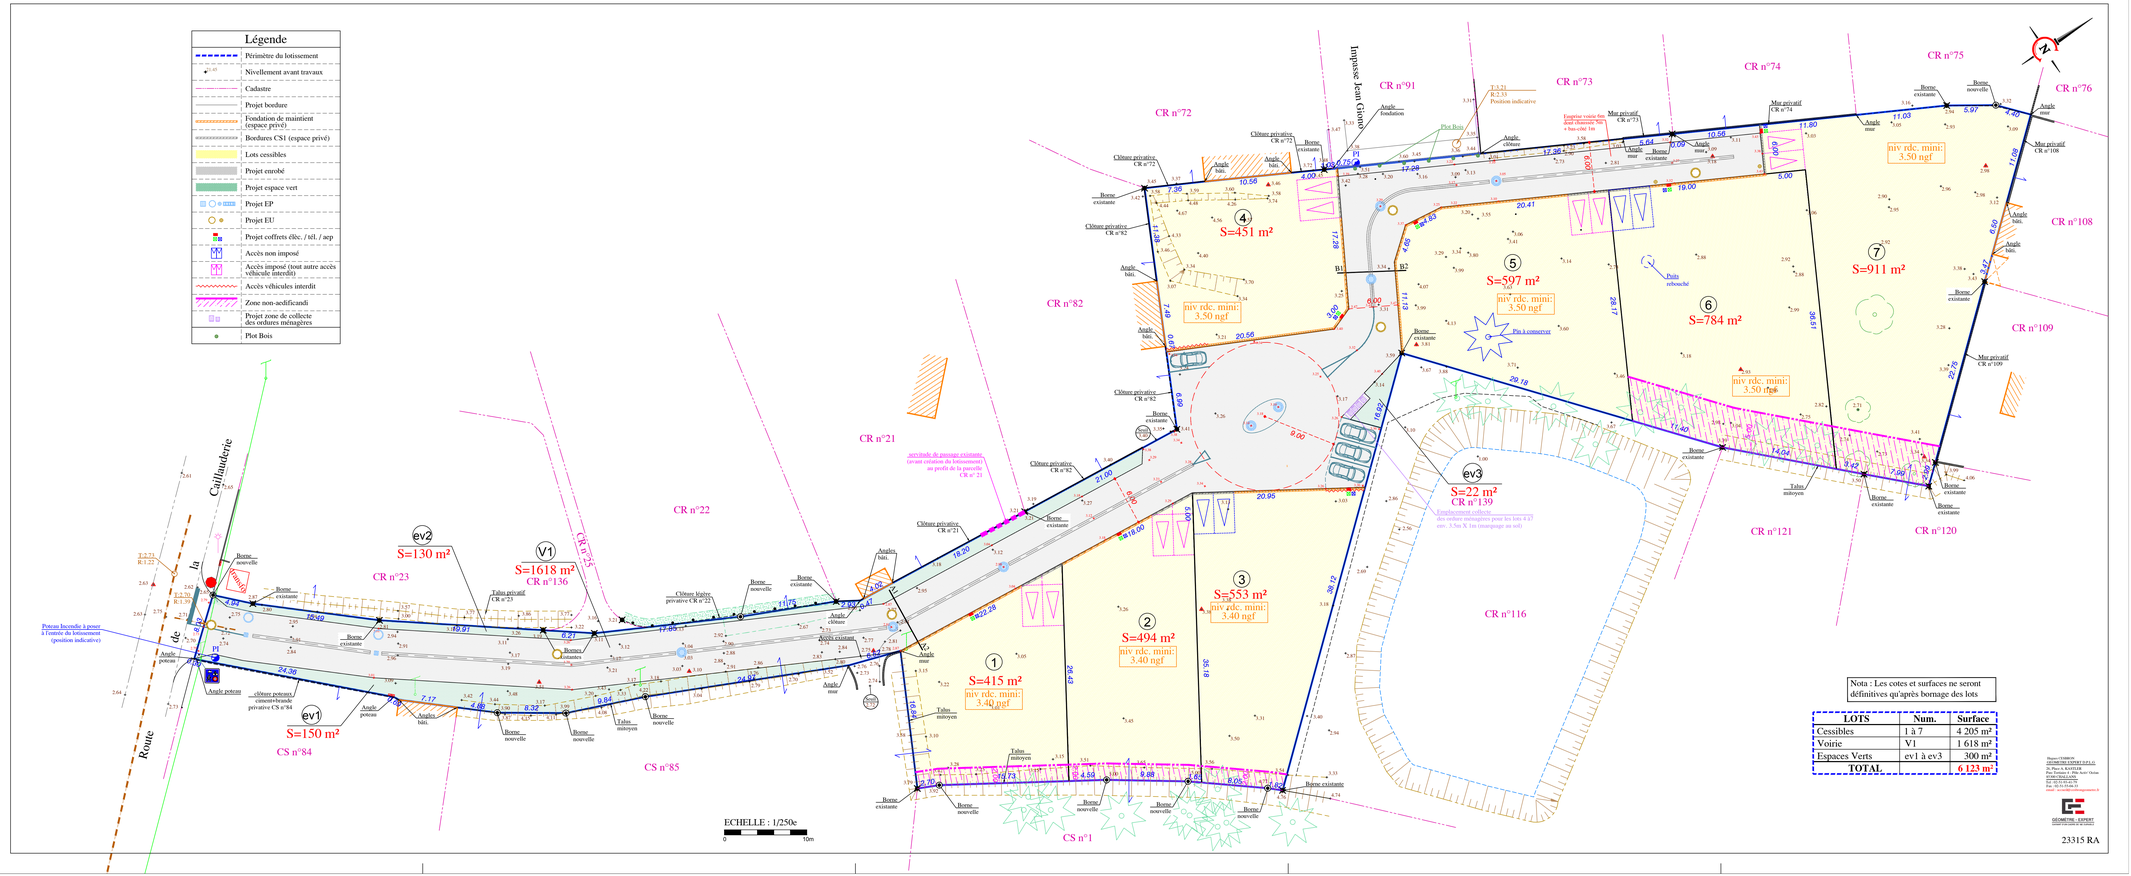

Nota : Les cotes et surfaces ne seront définitives qu'après bornage des lots

LOTS	Num.	Surface
Cessibles	1 à 7	4 205 m²
Voirie	V1	1 618 m²
Espaces Verts	ev1 à ev3	300 m²
TOTAL		**6 123 m²**

Hugues CESBRON
GEOMETRE EXPERT D.P.L.G
26, Place A. KASTLER
Parc Tertiaire 4 - Pôle Activ' Océan
85300 CHALLANS
Tel : 02.51.93.41.79
Fax : 02.51.55.04.33
email : accueil@cesbrongeometre.fr
GÉOMÈTRE - EXPERT
GARANT D'UN CADRE DE VIE DURABLE

23315 RA